
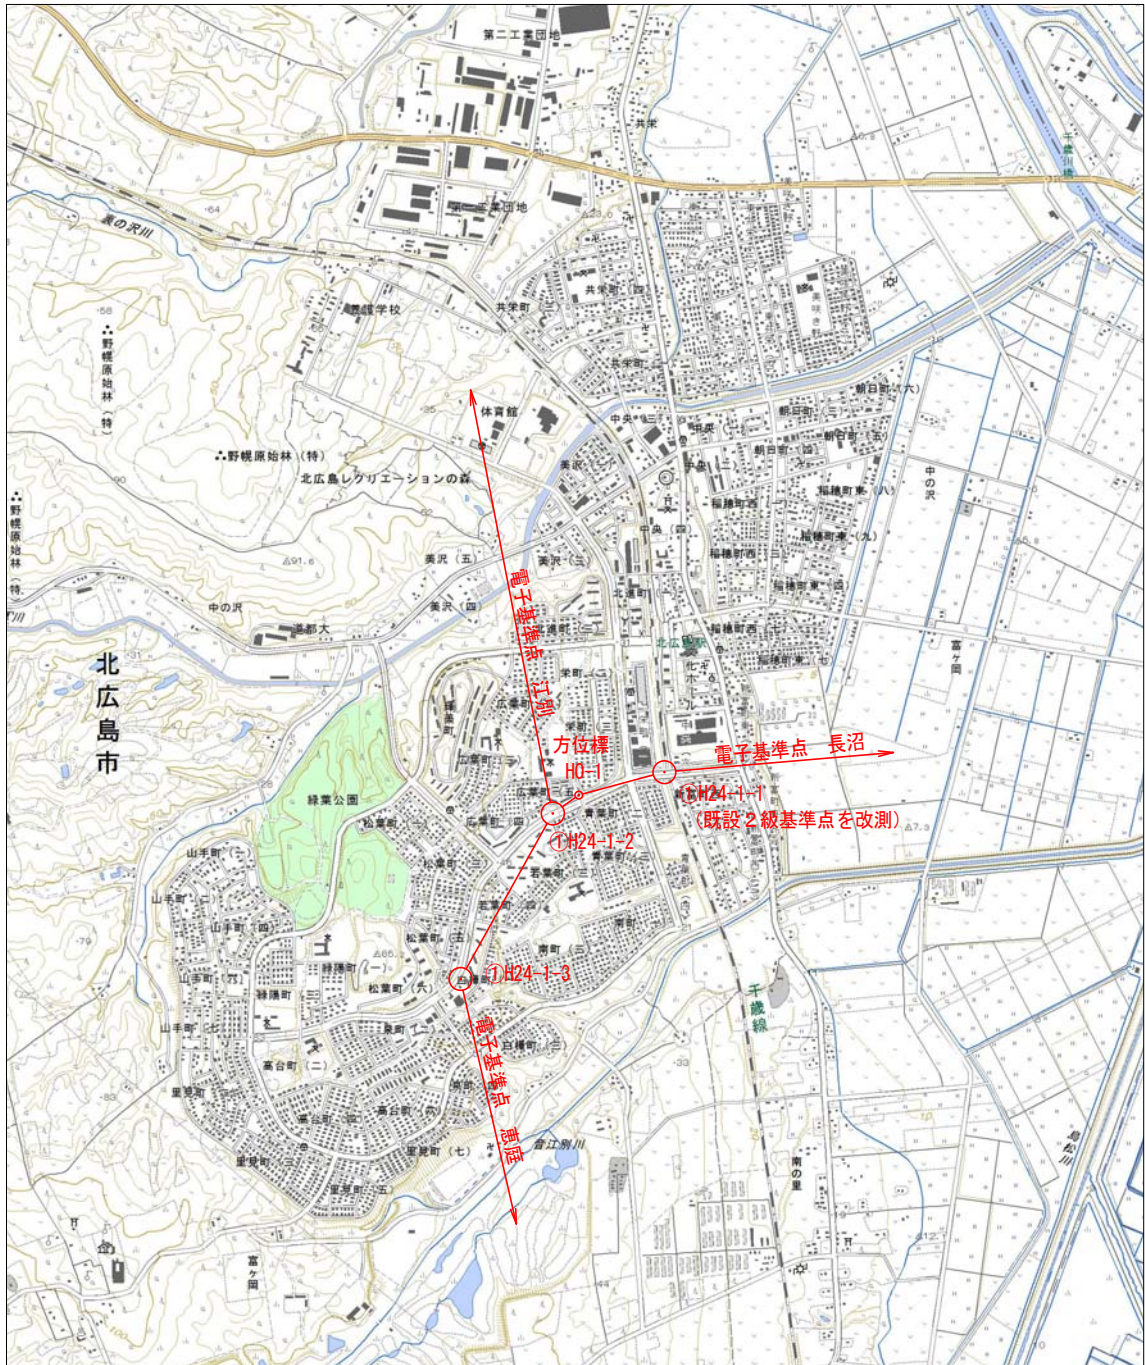


# 平成24年度 北広島市地区

## 1級登記基準点測量 網図 S=1/25,000

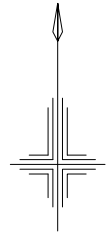

## 基準点成果表

( AREA = 12 )

### 1 級登記基準点 H24-1-1

	° , "				m
B	42 58	26.2480	X	-113 755.603	
L	141 33	49.1499	Y	-55 983.547	
N	0 28	4.34	H	31.457	
			ジオイド高	30.988	
			柱石長	0.000	
			縮尺係数	0.999939	

視準点の名称		平均方向角		距離		備考
H0-1		256 37 11.6		375.752		
埋標型式	地上	<del>地下</del>	<del>屋上</del>	標識番号	<del>石</del> 金属標	12
GNSS測量による セミ・ダイナミック補正あり						

## 基準点成果表

( AREA = 12 )

### 1 級登記基準点 H24-1-2

	° ' "				m
B	42 58	20.6991	X	-113 922.882	
L	141 33	27.9522	Y	-56 465.248	
N	0 28	18.74	H	39.541	
			シボト高	31.012	
			柱石長	0.450	
			縮尺係数	0.999939	

視準点の名称	平均方向角	距離	備考
H0-1	° ' " 55 20 11.8	m 141.248	
埋標型式	地上	<del>地下</del> <del>屋上</del>	標識番号
			標石 金属標
H24-1-2			
GNSS測量による セミ・ダイナミック補正あり			

## 基準点成果表

( AREA = 12 )

### 方位標H0-1

	° ' "				m
B	42 58	23.3333	X	-113 842.551	
L	141 33	33.0498	Y	-56 349.077	
N	0 28	15.29	H	40.180	
			シオト高	31.006	
			柱石長	0.000	
			縮尺係数	0.999939	

視準点の名称	平均方向角	距離	備考
①H24-1-1	° ' "	m	
	76 37 11.6	375.752	
①H24-1-2	235 20 11.9	141.248	
<b>埋標型式</b>	<b>地上</b>	<del>地下</del>	<del>屋上</del>
		<b>標識番号</b>	<del>標石</del> 金属標
GNSS測量による セミ・ダイナミック補正あり			



## 基準点成果表

( AREA = 12 )

### 1 級登記基準点 H24-1-3

B	42	57	57.0834	X	-114 648.106
L	141	33	9.4695	Y	-56 890.079
N	0	28	31.13	H	55.477
				ジボト高	31.026
				柱石長	0.450
				縮尺係数	0.999940

視準点の名称		平均方向角		距離		備考
		° ' "		m		
埋標型式	地上	<del>地下</del>	<del>屋上</del>	標識番号	<del>石</del> 金属標	H24-1-3
GNSS測量による セミ・ダイナミック補正あり						

# 1 級登記基準点の記

路線番号	点番号	標識の種類	路線番号	点番号	標識の種類
中央通	H24-1-1	金属標 (2級基準点 12)	中央通	H24-1-2	金属標
所在地	北広島市富ヶ丘		所在地	北広島市白樺町1丁目50番地	
要 図			要 図		
路線番号	点番号	標識の種類	路線番号	点番号	標識の種類
中央通	H24-1-3	金属標	北広島幹線緑道	方位標 H0-1	金属標
所在地	北広島市若葉町1丁目50番地		所在地	北広島市広葉町5丁目51番地	
要 図			要 図		